
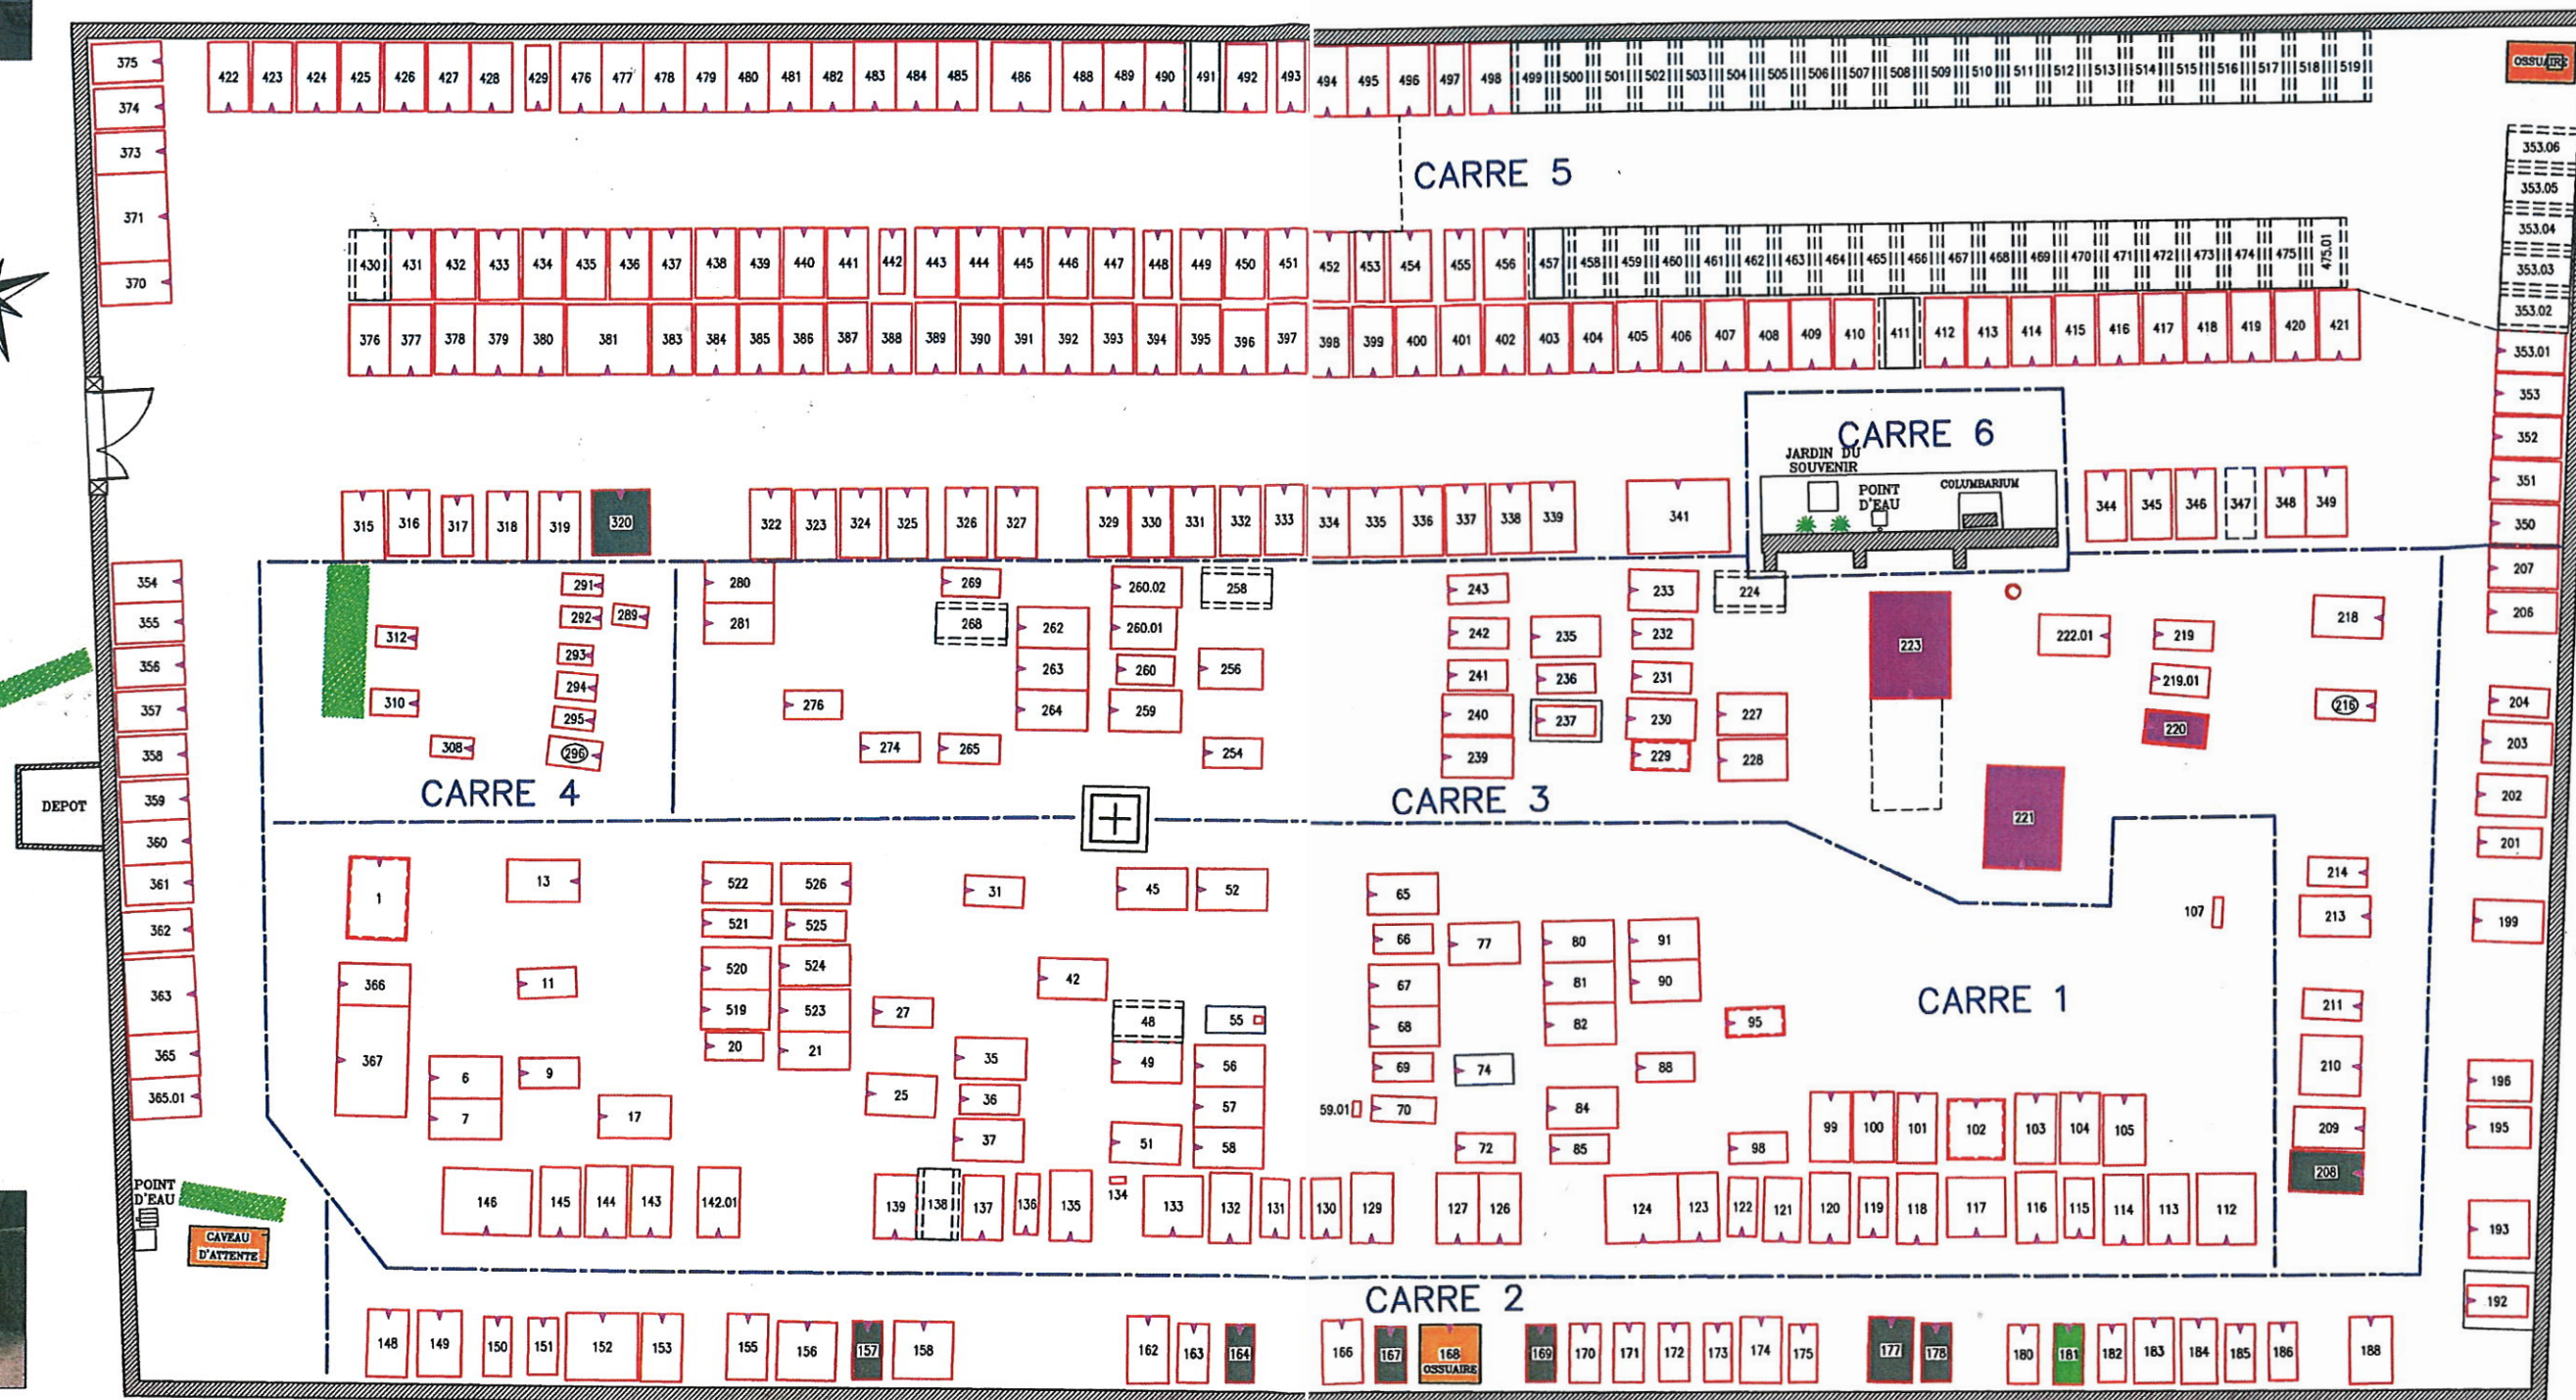


CIMETIERE DE REIGNAC-SUR-INDRE

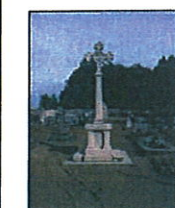

LEGENDE

- ⊙ Epitaphe illisible
- [Red box] Tombe en pierre
- [Blue box] Tombe en terre
- [Dashed box] Emplacement non-matériels
- Limite de carré

- [Dashed box] Emplacement projets simple 1.40 / 2.40
- [Dashed box] Emplacement réserves simple 1.40 / 2.40

RECAPITULATIF RELEVAGE			Le : 01/10/2014
DESIGNATION	Dos : 20140421CIM	TRAME	
CAVEAU VIDE EXHUMATION EFFECTUEE		1	
OSSUAIRE		1	
PATRIMOINE COMMUNAL		3	
CAVEAU AVEC CORPS NON-REDUCTIBLE		8	

VALIDATION RECOLEMENT

En date du : 23/04/2015

Signature et tampon de la Mairie

Le Maire
Loïc BABARY



A titre indicatif :

- [Red box] Pied de tombe
- [Orange box] Caveau communal, Ossuaire

CARRE 6

7	8
5	6
3	2
4	1

ECHELLE 1/50

LEGENDE

- [Red box] Case occupée
- [White box] Case vide



0,00 10,00

REIGNAC SUR INDRE		16
ITV	INTERVENTION	
ITC	ELABOR	
ATC	DC	
RDT	AMANXIS	
MAJT	JPB	
MAJB	AG	
LIV	COM	COM
VALIDATION RECOLEMENT		
DOSSIER N°: 20140421CIM		ECHELLE 1/100

GRUPE
ELABOR
18, rue des Murgers BP6 - 21380 MESSIGNY
Tél: 03.80.50.81.81 Fax: 03.80.35.48.88